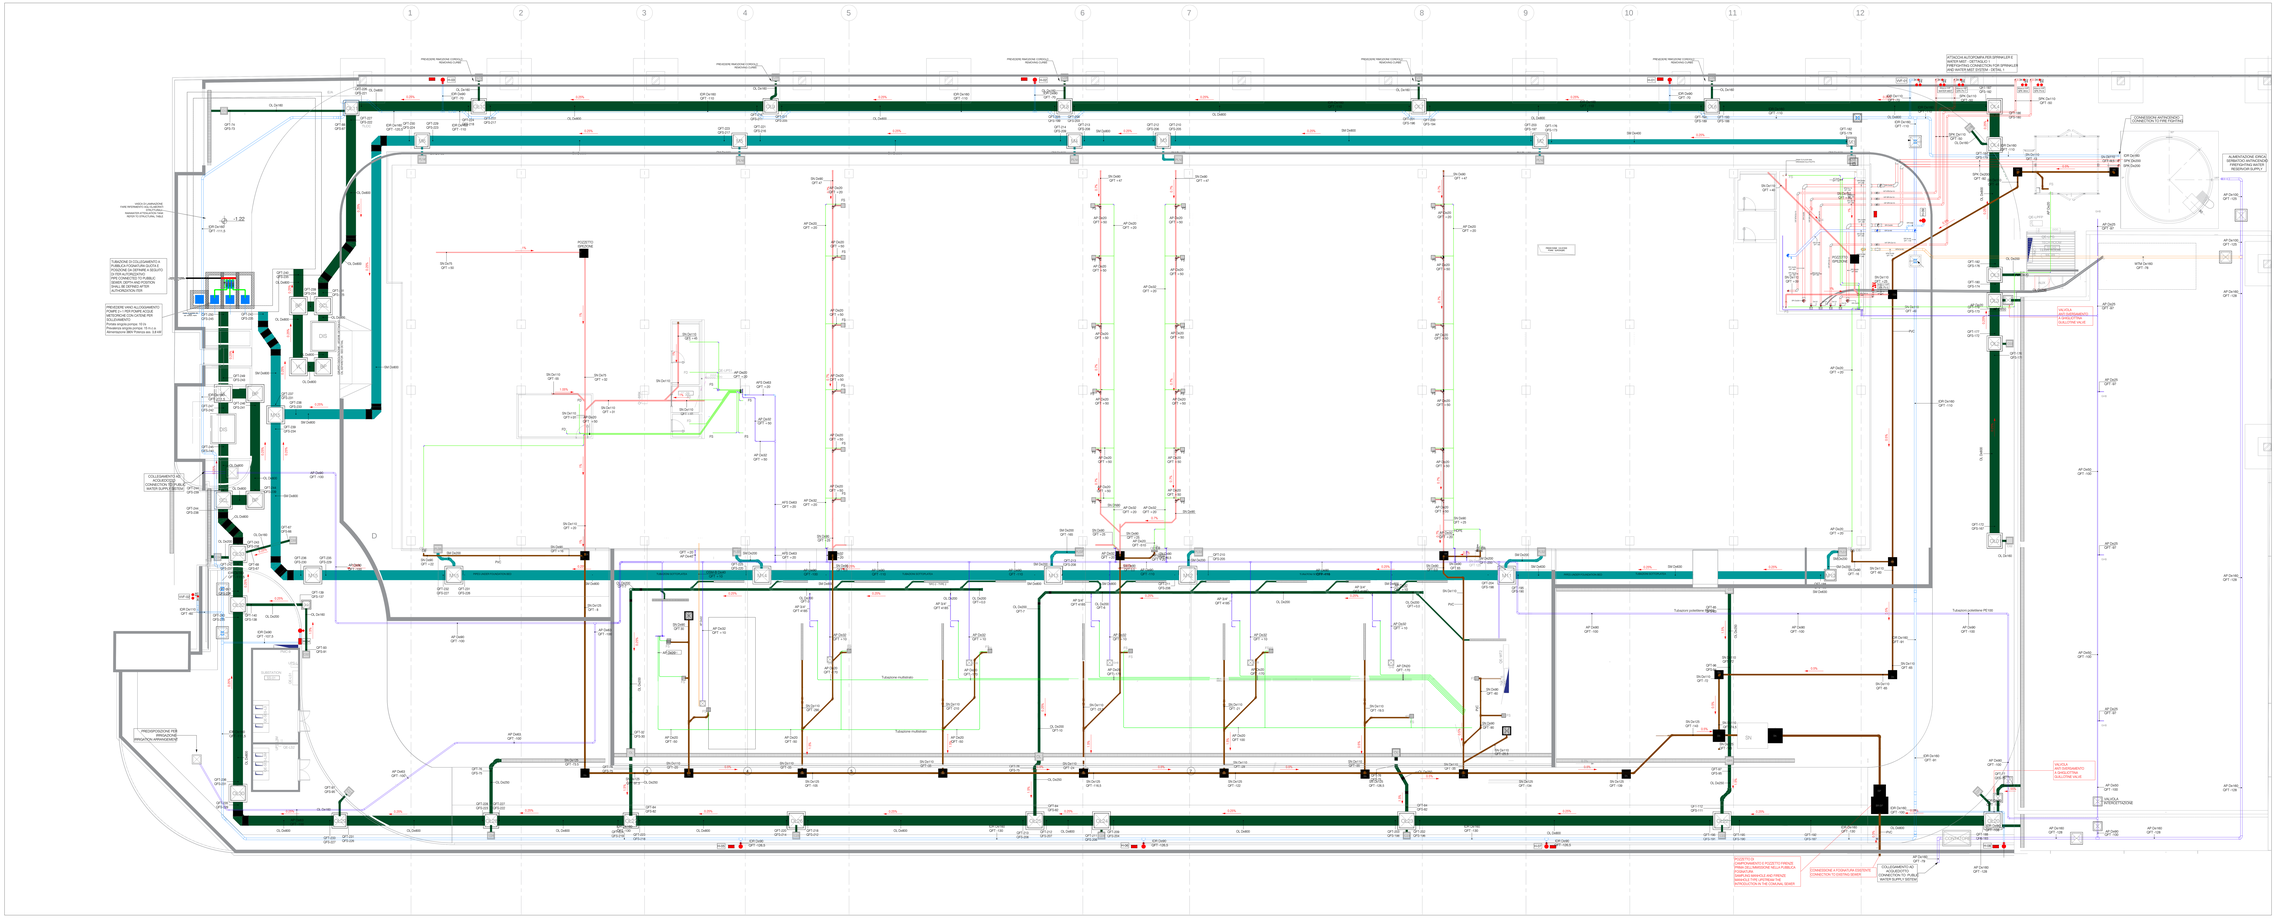

SIMBOLO	DESCRIZIONE
	ALIMENTAZIONE RETE IDRANTI HYDRANT SYSTEM SUPPLY
	ALIMENTAZIONE RETE SPRINKLER SPRINKLER NETWORK SUPPLY
	ADDUZIONE ACQUA POTABILE IN PEAD COLD WATER SYSTEM SUPPLY IN HDPE PIPE
	ADDUZIONE ACQUA WATER MIST IN PEAD WATER MIST SYSTEM SUPPLY IN HDPE PIPE
PLUV	POZZETTO PLUVIALE 600x600 RAINWATER MANHOLE 600x600
C	CADITOIA CARRABILE STROM DRAIN MANHOLE
AP	POZZETTO ACQUA POTABILE COLD WATER MANHOLE
ANT	POZZETTO ACQUA ANTINCENDIO FIRE FIGHTING SYSTEM MANHOLE
SHB	POZZETTO CON IDRANTINO DI LAVAGGIO MANHOLE WITH WASHING HYDRANT
PS	PILETTA DI SCARICO A PAVIMENTO 340x340x170mm FLOOR DRAIN SINK 340x340x170mm
CB	PILETTA DI SCARICO PER DRENAGGIO SPRINKLER DRAIN MANHOLE FOR SPRINKLER SYSTEM
	ATTACCO AUTOPOMPA FIREFIGHTING CONNECTION
	IDRANTE SOPRASUOLO DN100 UNI 70 EXTERNAL HYDRANT DN100 UNI 70
	CASSETTA CON MANICHETTA ANTINCENDIO UNI 70 - MANICHETTA 30m OUTDOOR BOX HYDRANT WITH FLEXIBLE PIPE UNI 70 - HYDRANT HOSE 30m

SIMBOLO	DESCRIZIONE
	ACQUE METEORICHE - TUBO CORRUGATO "ECOPAL" STORM WATER - "ECOPAL" CORRUGATED PIPES
	ACQUE OLEOSE - TUBO CORRUGATO "ECOPAL" OIL WATER - "ECOPAL" CORRUGATED PIPES
	SCARICO ACQUE NERE - TUBAZIONI IN PVC SOIL WATER DRAINAGE - PVC PIPES
	SCARICO ACQUE NERE - TUBAZIONI IN PEAD SOIL WATER DRAINAGE - HDPE PIPES
OL	POZZETTO CARRABILE DI ISPEZIONE ACQUE OLEOSE OIL WATER MANHOLE
M	POZZETTO CARRABILE DI ISPEZIONE ACQUE METEORICHE RAINWATER MANHOLE
C	CADITOIA CARRABILE STROM DRAIN MANHOLE
N	POZZETTO CARRABILE DI ISPEZIONE ACQUE NERE SEWER MANHOLE

N°	Data	Revisione
00	19/12/2022	IDS.IED
01	06/06/2024	AS-BUILT

COMMITTENTE / CUSTOMER

STACK INFRASTRUCTURE

Stack Emea - Italy S.p.A.

PROGETTAZIONE / DESIGN

Pro-Tec

Pro-Tec Milano S.r.l.
via Arnaldo, 48 - 20133 Milano
P.IVA 08887070963
info@protecmi.it - www.protecmi.it

Capitale sociale €.550.000 i.v.
C.F./ P.IVA: 08887070963

Certificazione ISO 9001-2015 n°01166
IQS Register

PROGETTAZIONE ESTERNA / EXTERNAL DESIGN

BOUYGUES

Bouygues BM Italia S.p.A.
Via A. Salandra, 18
I - 00187 Roma
Tel. +39 06 42 01 1111
Fax +39 06 42 01 1222
www.bouygues.it

PRATICHE AUTORIZZATIVE / PERMITS

L'21

LOMBARDI 21



PROGETTAZIONE OPERE CIVILI / CIVIL DESIGN

ARS3 ARCHITECTURE & INGENIERIE

Ars3 Architecture Sl
Sede Amministrativa
San Giordano di Lambro (MI)
Sede Operativa
Sede Legale - SDL (MATERA)

PROGETTO/PROJECT

MIL 03

LIVELLO PROGETTAZIONE / DESIGN LEVEL
AS BUILT

TITOLO/DESCRIPTION:
AREA ESTERNA - PLANIMETRIA
GENERALE - IMPIANTO RETE INTERRATE

EXTERNAL AREA - PLAN
UNDERGROUND NETWORKS SYSTEM

DESIGNATO DA: DRAWN BY: DGA	CONTR. DA: CHECKED BY: CLL
DATA/DATE: 19/12/2022	SCALA/SCALE: 1:200
NOME FILE/FILE NAME: D-X-PL-103-00	
COMMESSA/JOB: 22-003	FORMATO/SHEET:
TAVOLA/DRAWING: D-X-PL-103	

KEY PLAN